CONTRE-TORPILLEURS D'ESCADRE

ARQUEBUSE & ARBALÈTE

CONSTRUITS SUR LES PLANS PRIMITIFS DE MM A. NORMAND & Cie

Armement de la partie Rre.

Installation du tube lance-torpilles Rre et du Caisson de réserve.

Coupes transversales.

Echelle au 1/10e

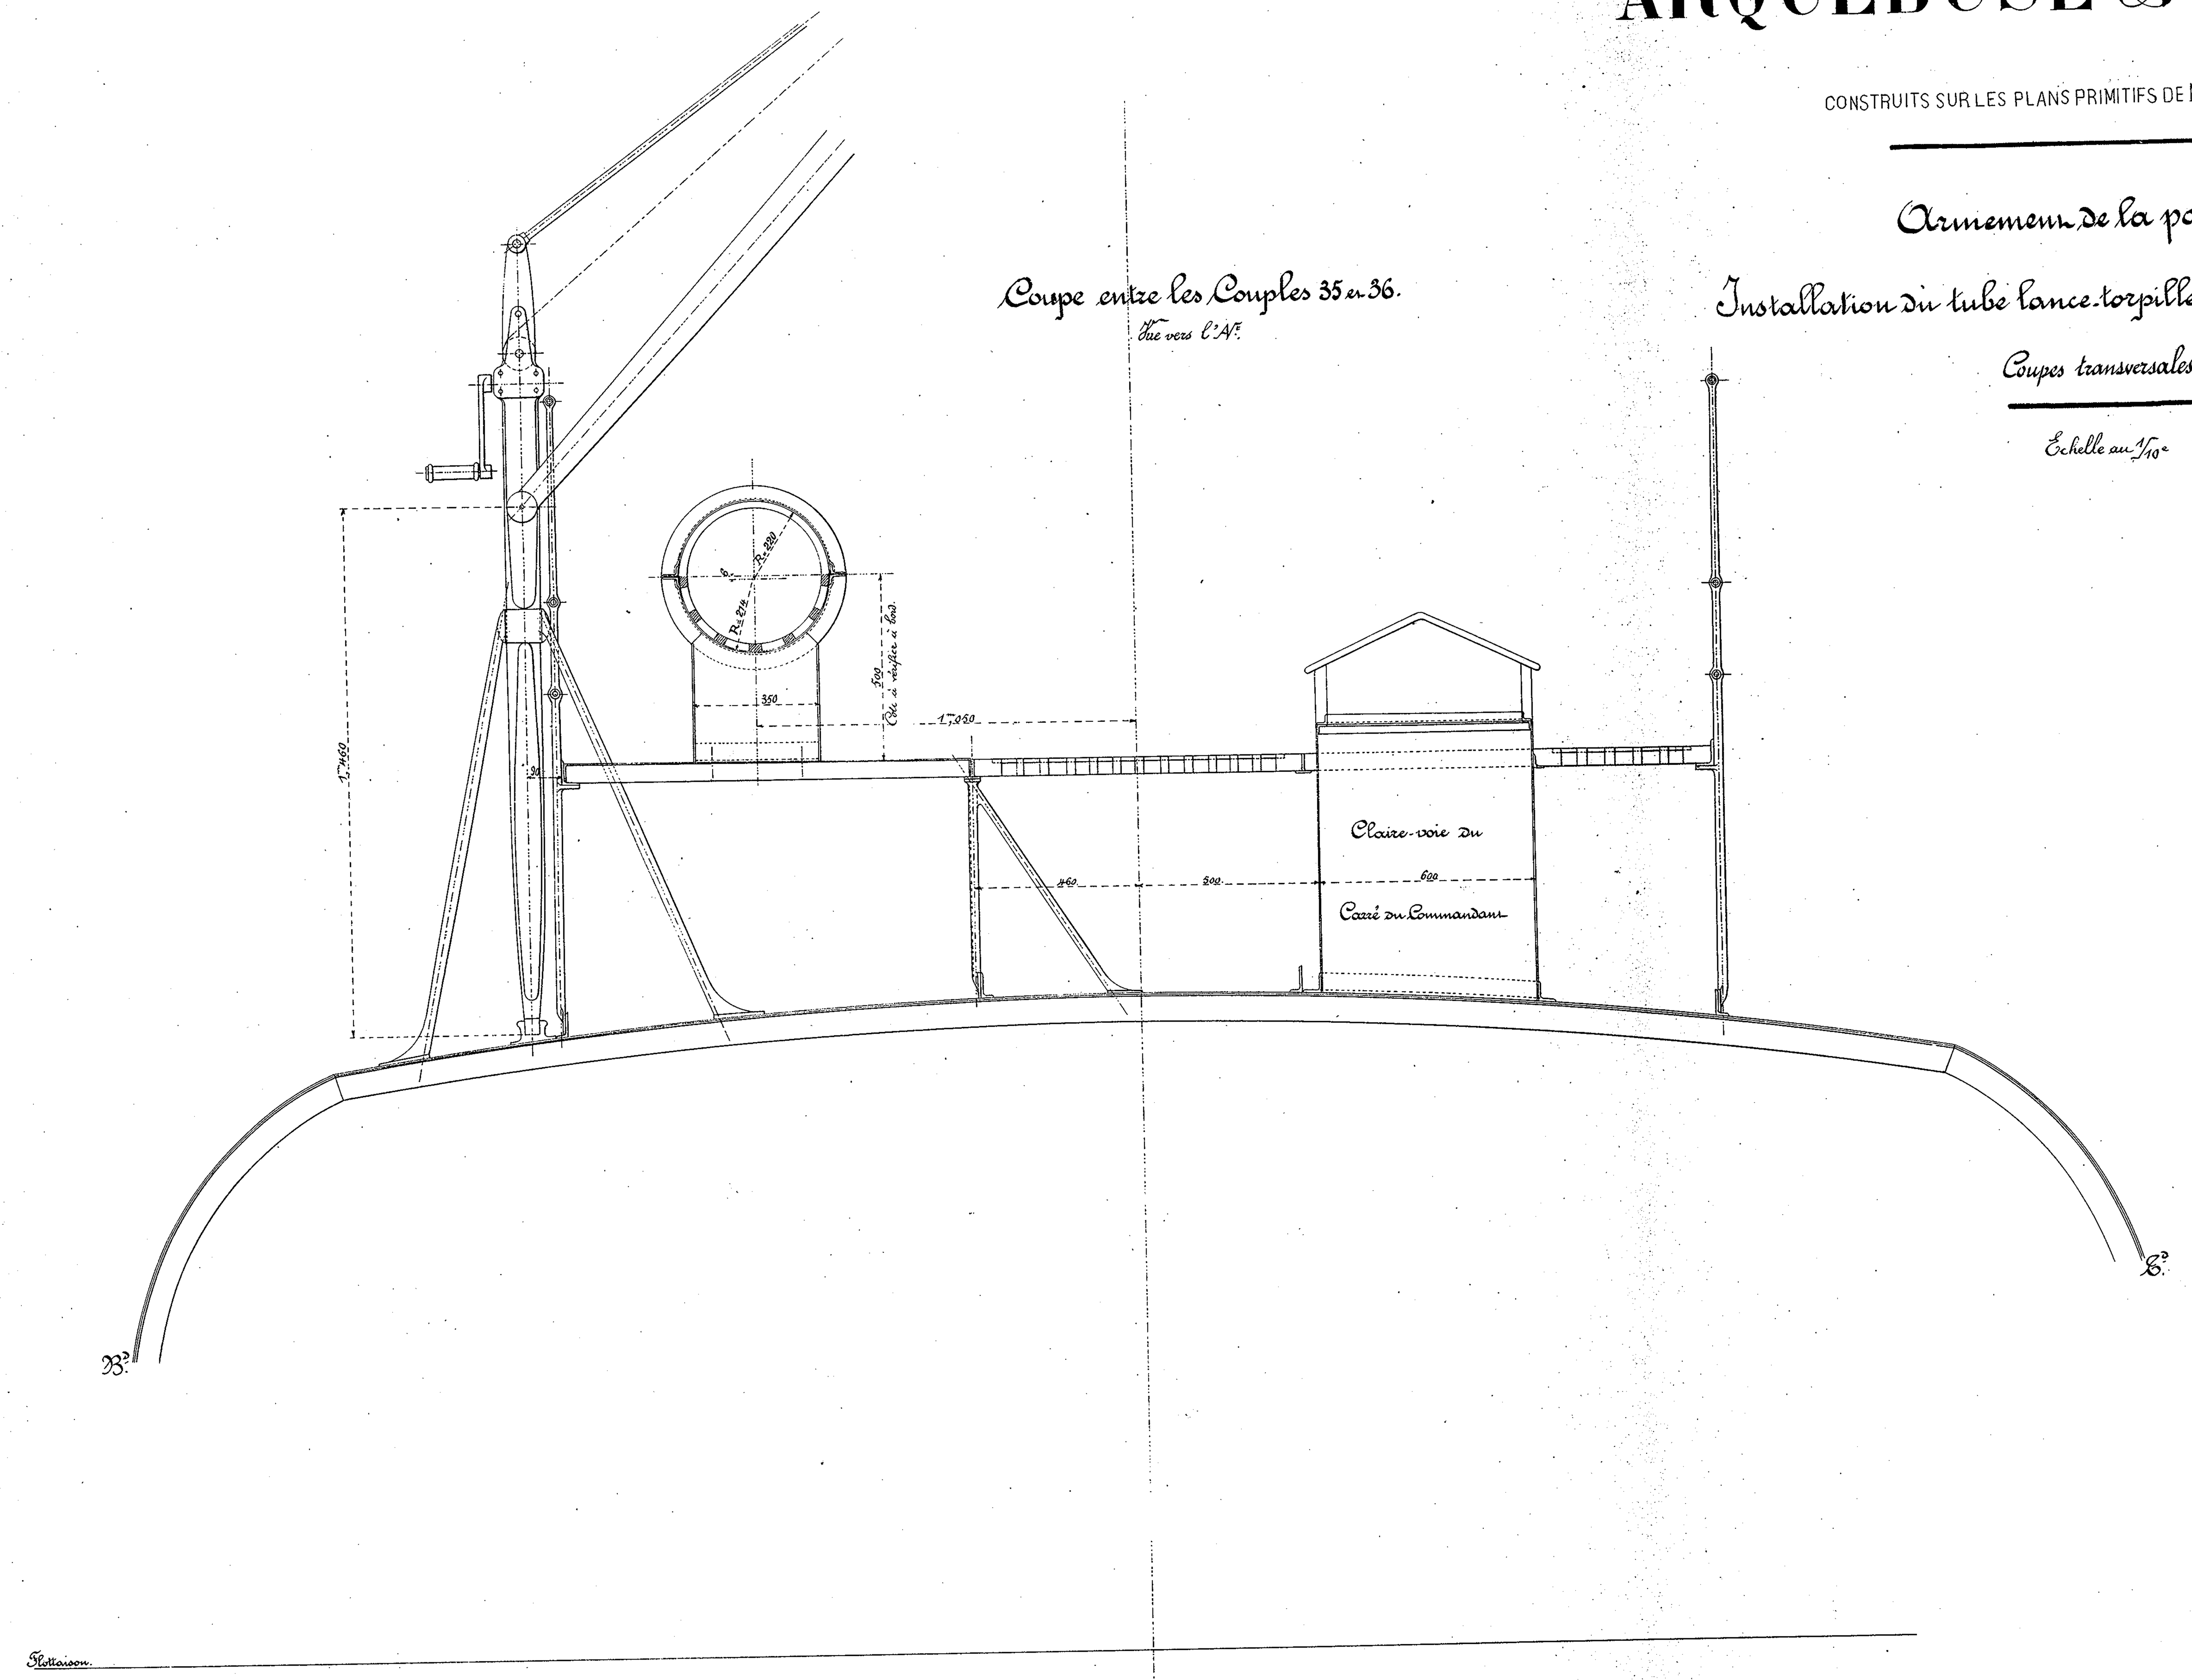

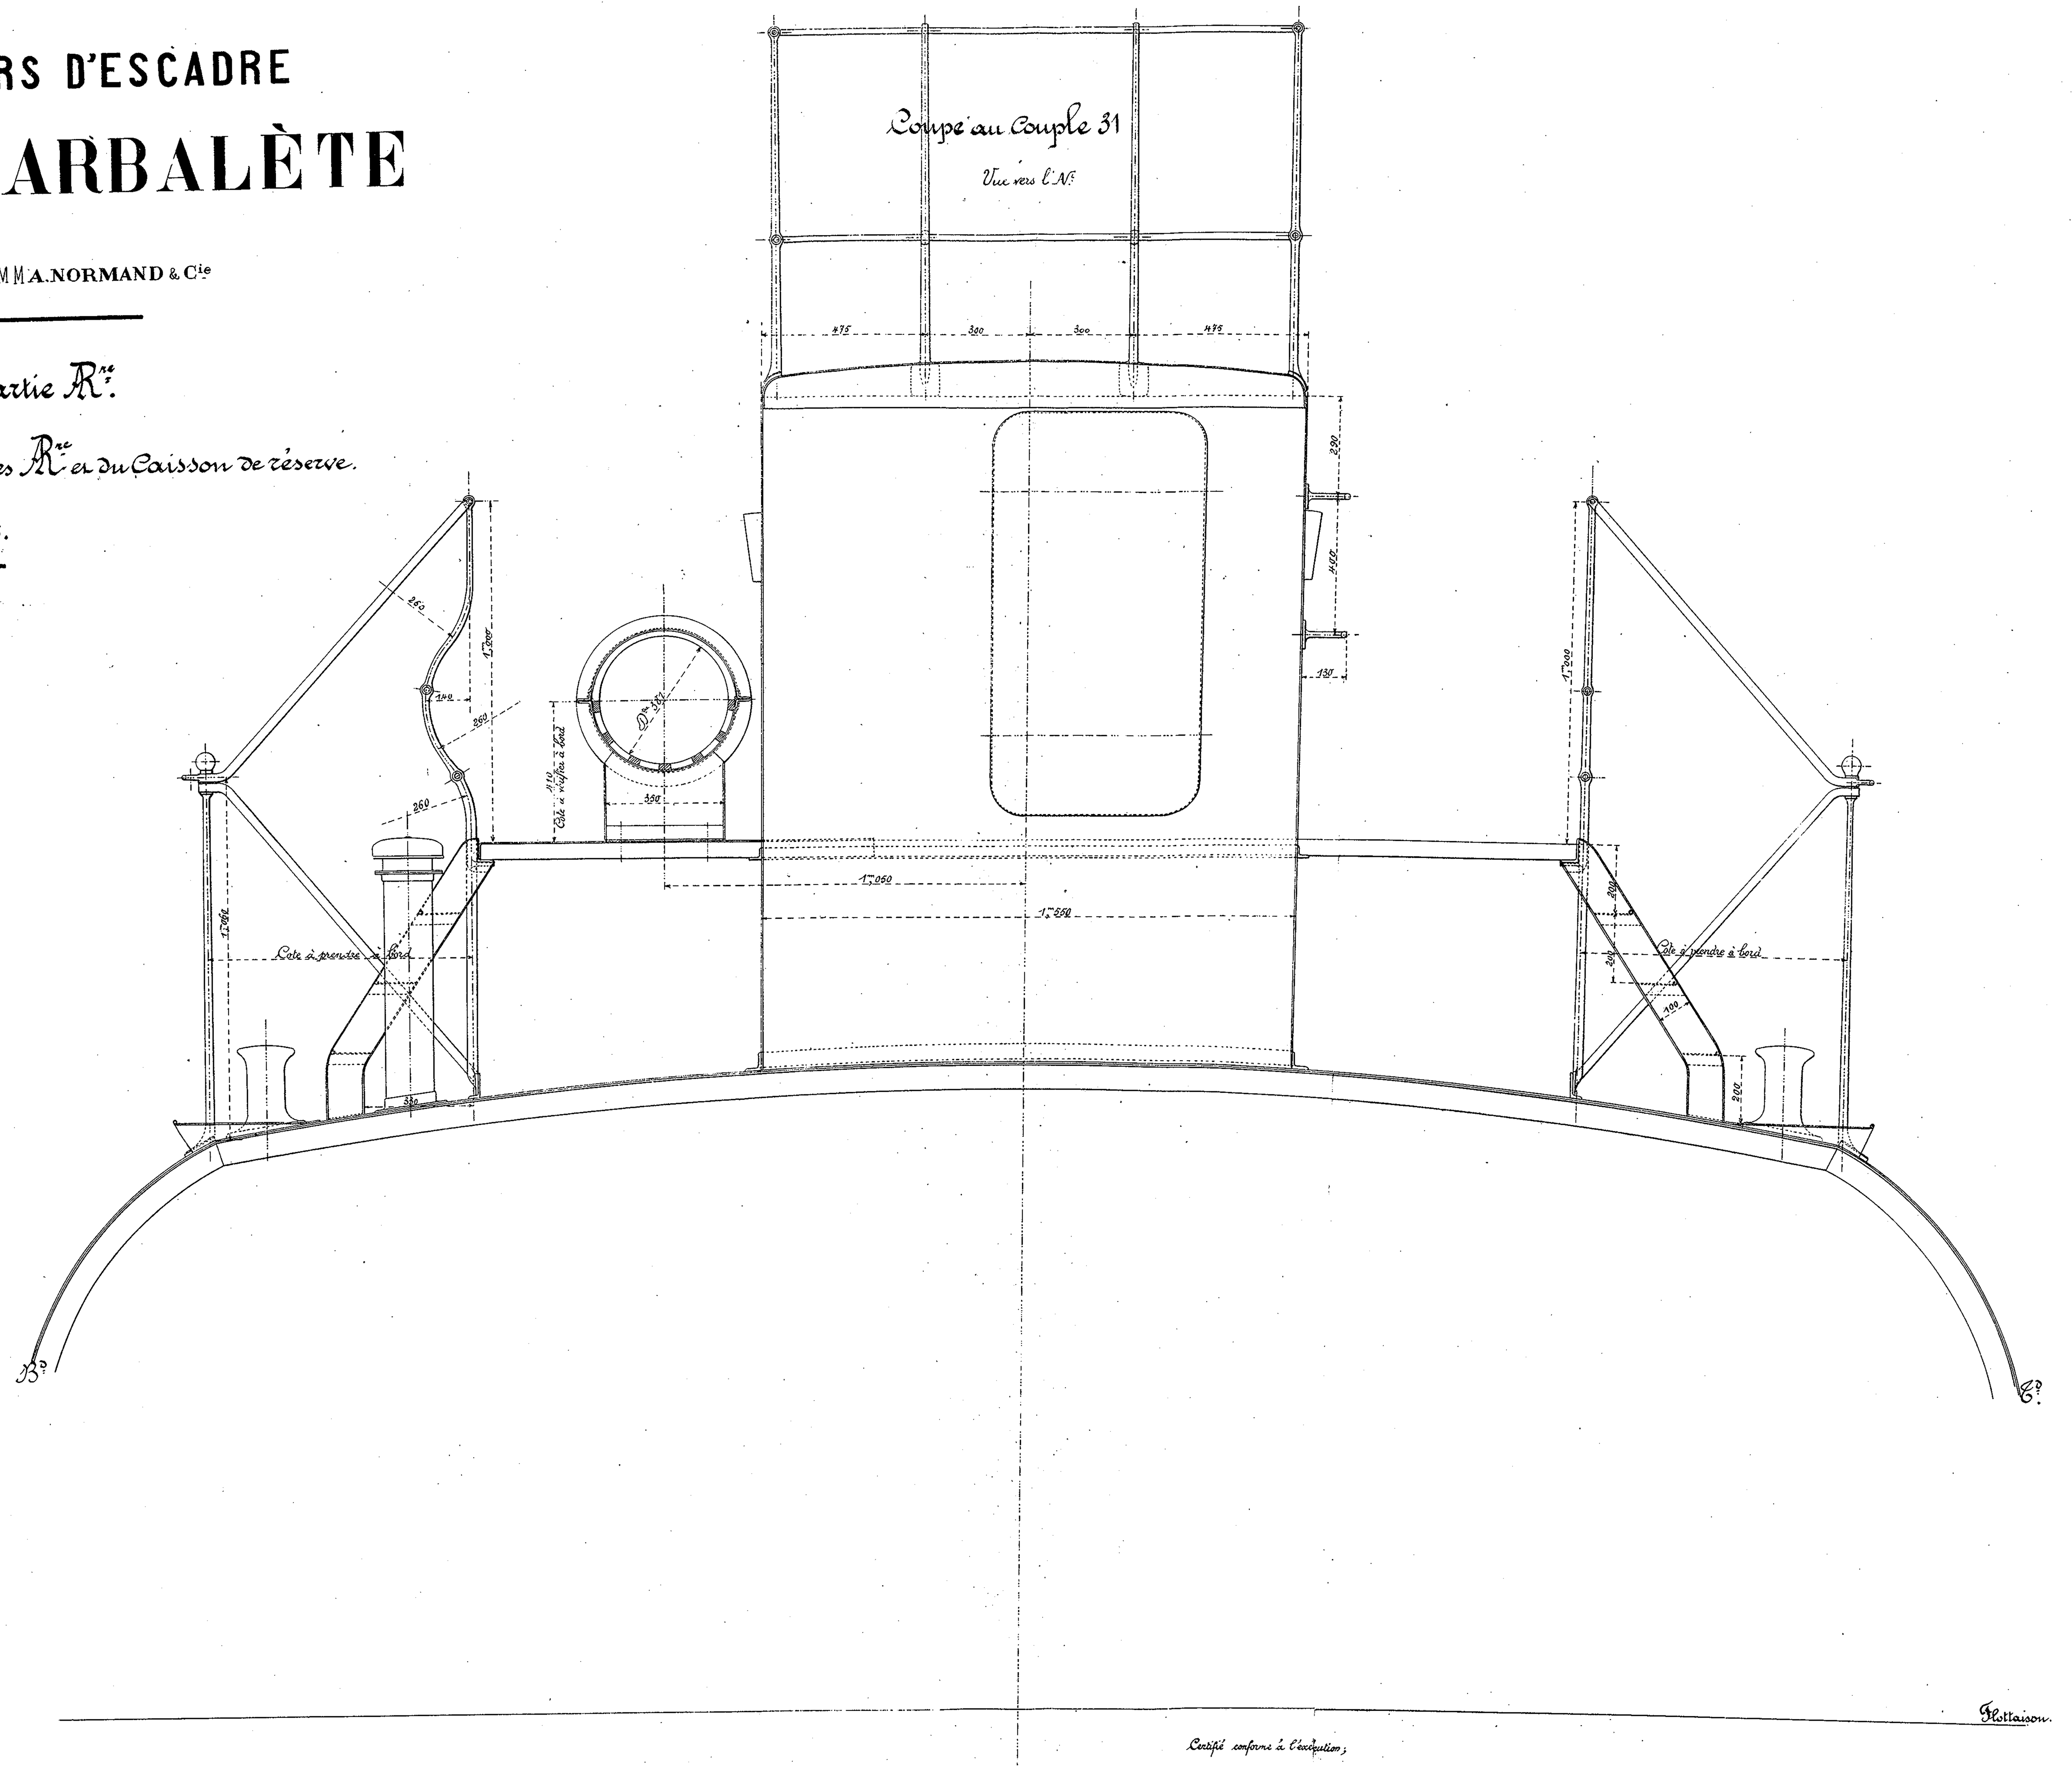

Echelle au 1/10e

Certifié conforme à l'exécution;

Havre; le 23 Mars 1903.

L'Ingénieur en chef de la Marine,

Signé: Bailly

Havre; le 20 Mars 1903.

Augustin Normand

Zinco: L. Courtier Paris